

Poznań, dnia 12.01.2021r.

WIELKOPOLSKI WOJEWÓDZKI
INSPEKTOR NADZORU BUDOWLANEGO
dla Miasta Poznania
pl. Kolegiacki 17
61-841 Poznań

INFORMACJA OD GEODETY

Na podstawie art. 57 ust. 1 pkt 5 z dnia 7 lipca 1994r. Prawo Budowlane (Dz.U. z 2013r. poz. 1409 - w załączeniu do mapy geodezyjnej inwentaryzacji powykonawczej:

Budowa budynku krytej pływalni

(rodzaj obiektu)

Os. Zwycięstwa, Poznań, (dz. 126, 124, 59, 149/28; ark. 36, obręb Winiary)

(adres inwestycji) (nr geod. dz.)

informuję, że zlokalizowany obiekt *jest zgodny z planem zagospodarowania działki lub terenu/ jest niezgodny z planem zagospodarowania działki lub terenu** (pozwolenie nr 104/2019 z dnia 11.01.2019r.), odległości od granic ewidencyjnych nie przekraczają wielkości granicznych dopuszczalnych błędów pomiaru.


GEODETA UPRAWNIONY
mgr inż. Mariusz Adamczak
UPRAWNIENIA ZAWODOWE NR 19234

GEOCARTIS Sp. z o.o. Sp. k.
USŁUGI GEODEZYJNE I KARTOGRAFICZNE
ul. Wilczak 12H, 61-623 Poznań
Biuro: tel.: 608 404 504
Tel. kom. 600 144 193, 608 443 789
NIP 782-248-10-93 KRS 0000652702

.....
Podpis geodety wraz pieczętą

* niepotrzebne skreślić

** wypełnić w przypadku, gdy obiekt budowlany jest niezgodny z planem zagospodarowania działki lub terenu

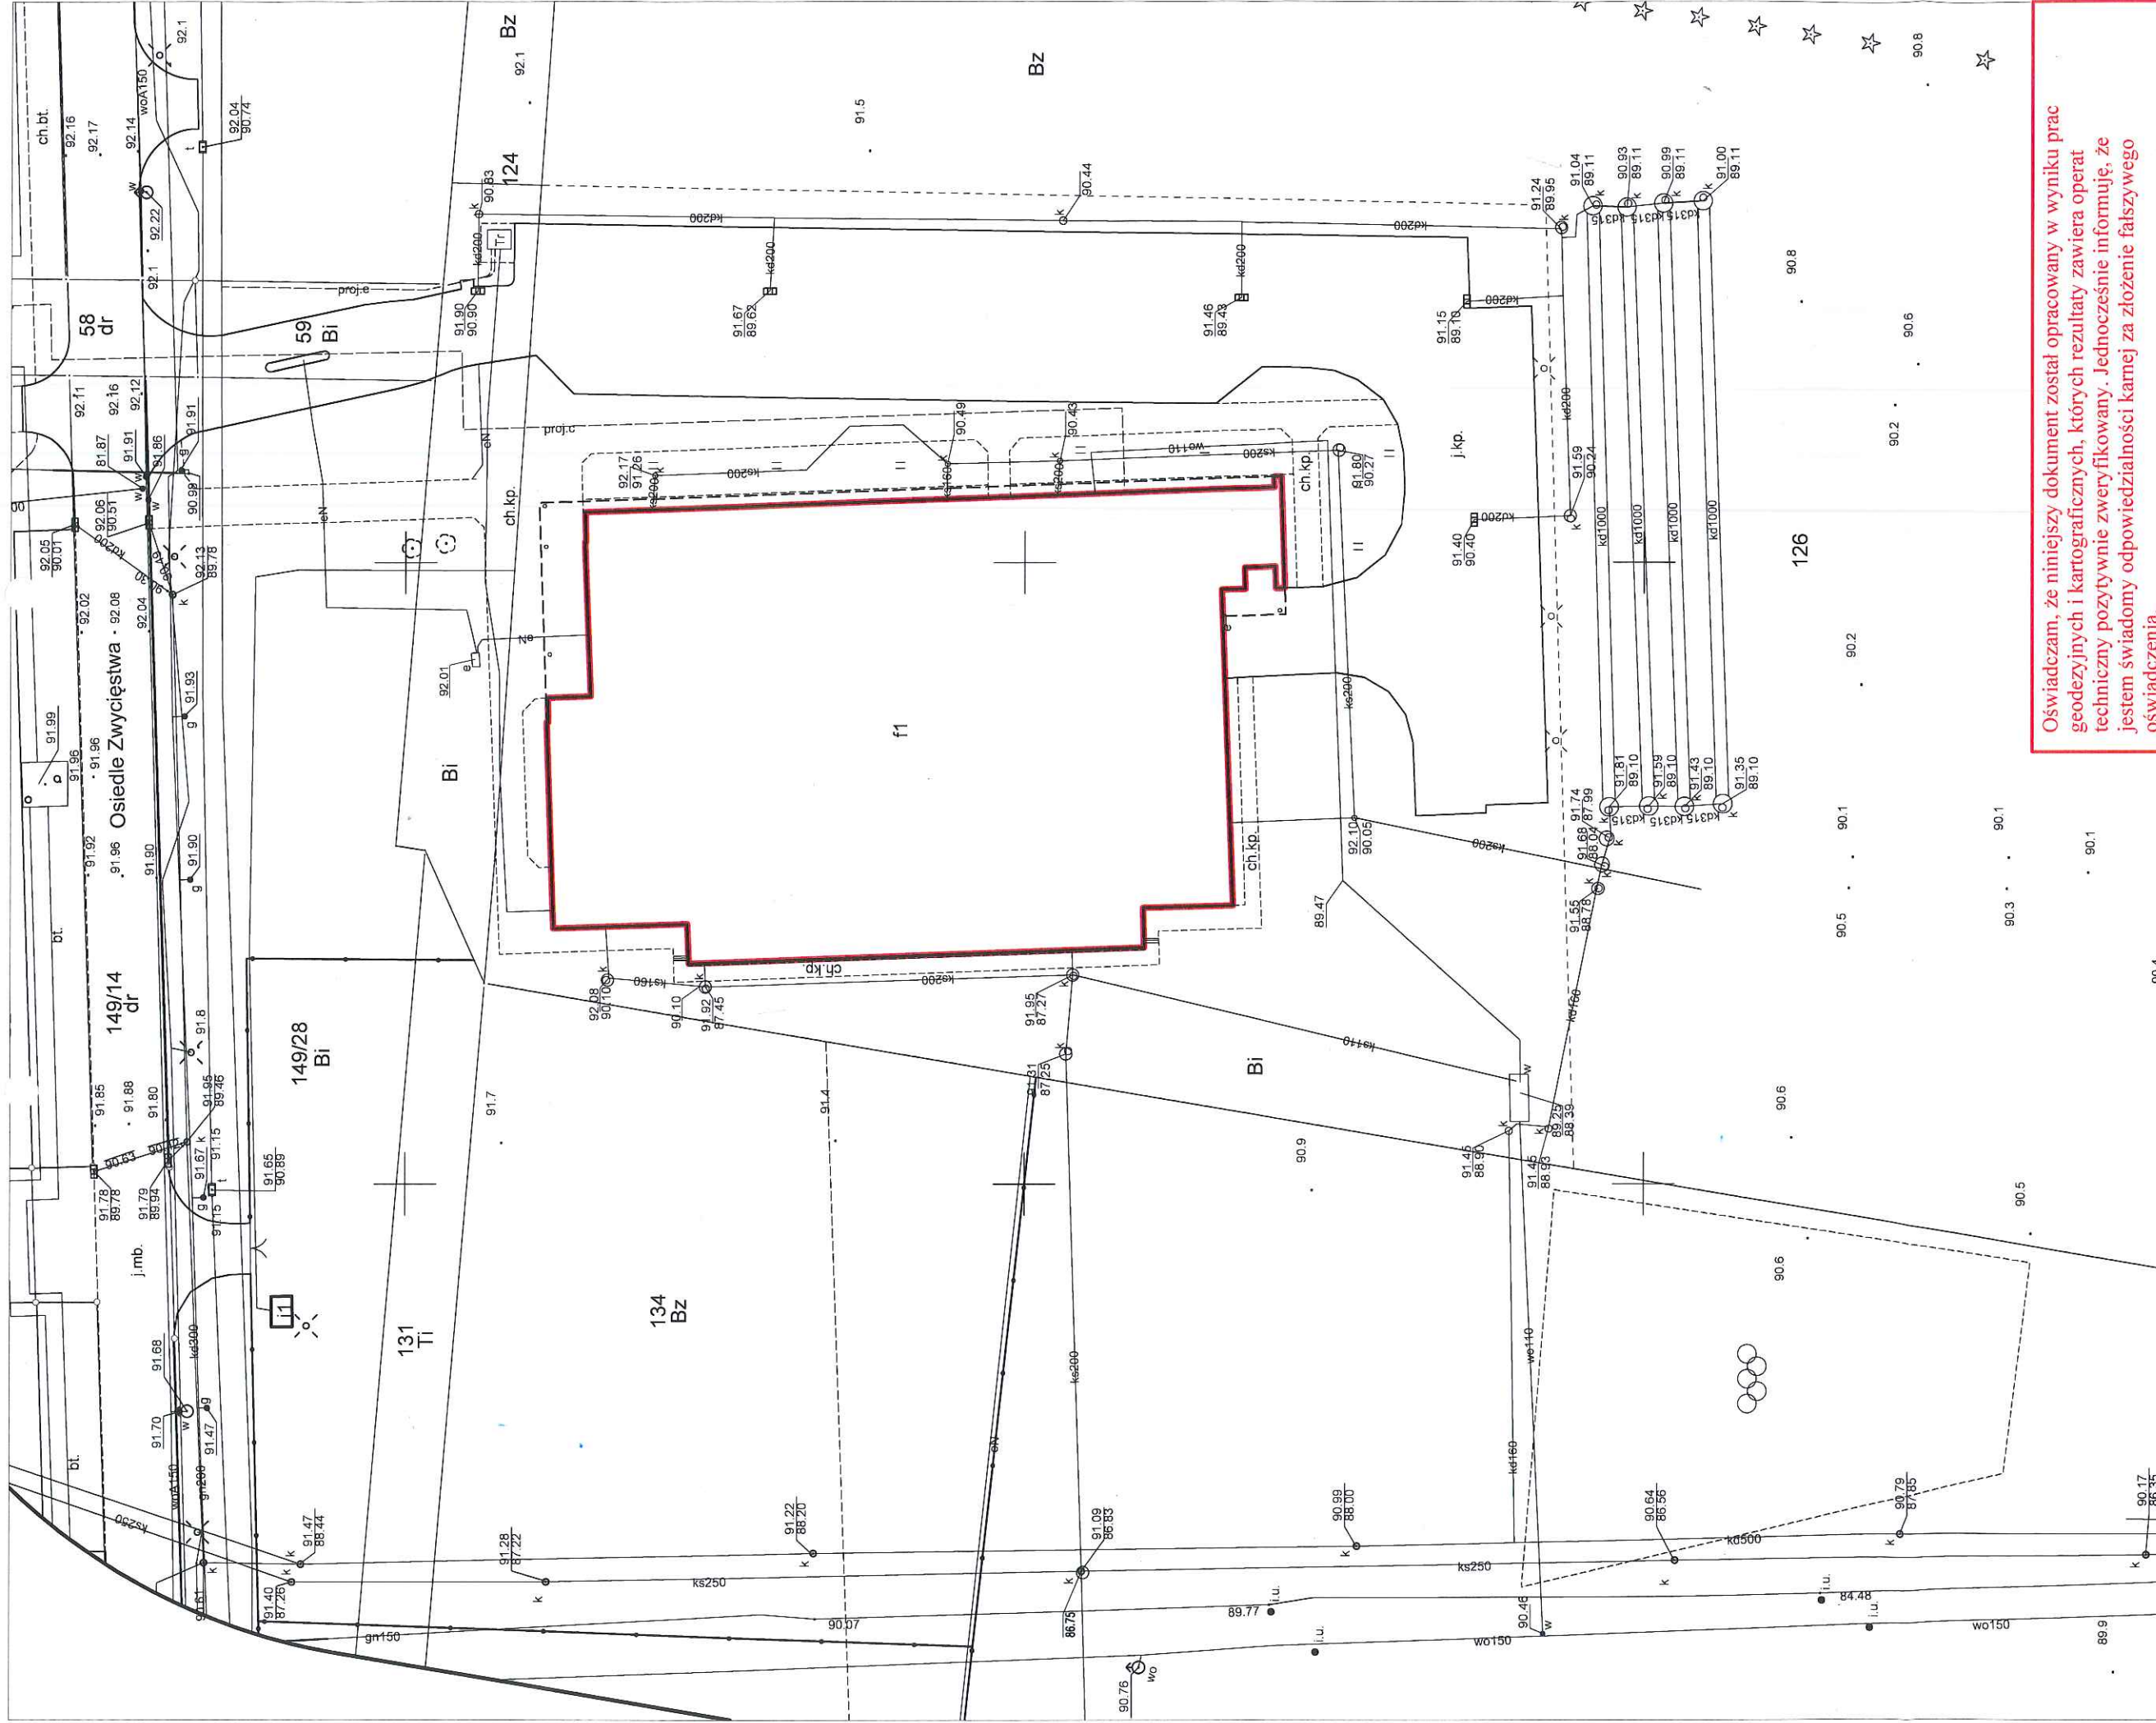

Mapa z inwentaryzacją budynku

skala 1 : 500

sekcja 6.178.11.15.3.4

1. Układ współrzędnych prostokątnych płaskich - PL 2000
2. Układ wysokościowy - Amsterdam

----- - zadaszenie

Miasto Poznań

Jedn. ewiden. (identyfikator) : Miasto Poznań (306401_1)

Obręb (identyfikator) : Winiary (306401_1.0052)

Numer arkusza : 36

Położenie : os. Zwycięstwa

ZG-OUG.4104.37.2021

Sporządził:

GEODETA UPRAWNIONY

mgr inż. Mariusz Adamczak
UPRAWNIENIA ZAWODOWE NR 19234

GEOCARTIS Sp. z o.o. Sp.k.

USŁUGI GEODEZYJNE I KARTOGRAFICZNE

ul. Wilczak 12H, 61-623 Poznań

REGON 301192529; NIP 782-248-10-93;

KRS 0000452702

Mapa aktualna na dzień 12.01.2021 r.

Oświadczam, że niniejszy dokument został opracowany w wyniku prac geodezyjnych i kartograficznych, których rezultaty zawiera operat techniczny pozytywnie zweryfikowany. Jednocześnie informuję, że jestem świadomy odpowiedzialności kamej za złożenie fałszywego oświadczenia.

Identyfikator zgłoszenia prac geodezyjnych

ZG-OUG.4104.37.2021

Organ służby geodezyjnej, który otrzymał zgłoszenie

Prezydent Miasta Poznania

Wykonawca prac geodezyjnych

Geocartis Sp. z o. o. Sp. k.

Nr oraz data sporządzenia dokumentu zawierającego wynik pozytywnej weryfikacji

Protokół weryfikacji
Nr 4 z dnia 09.02.2021 r.

Imię i nazwisko oraz nr uprawnień zawodowych kierownika prac

GEODETA UPRAWNIONY

mgr inż. Mariusz Adamczak
UPRAWNIENIA ZAWODOWE NR 19234