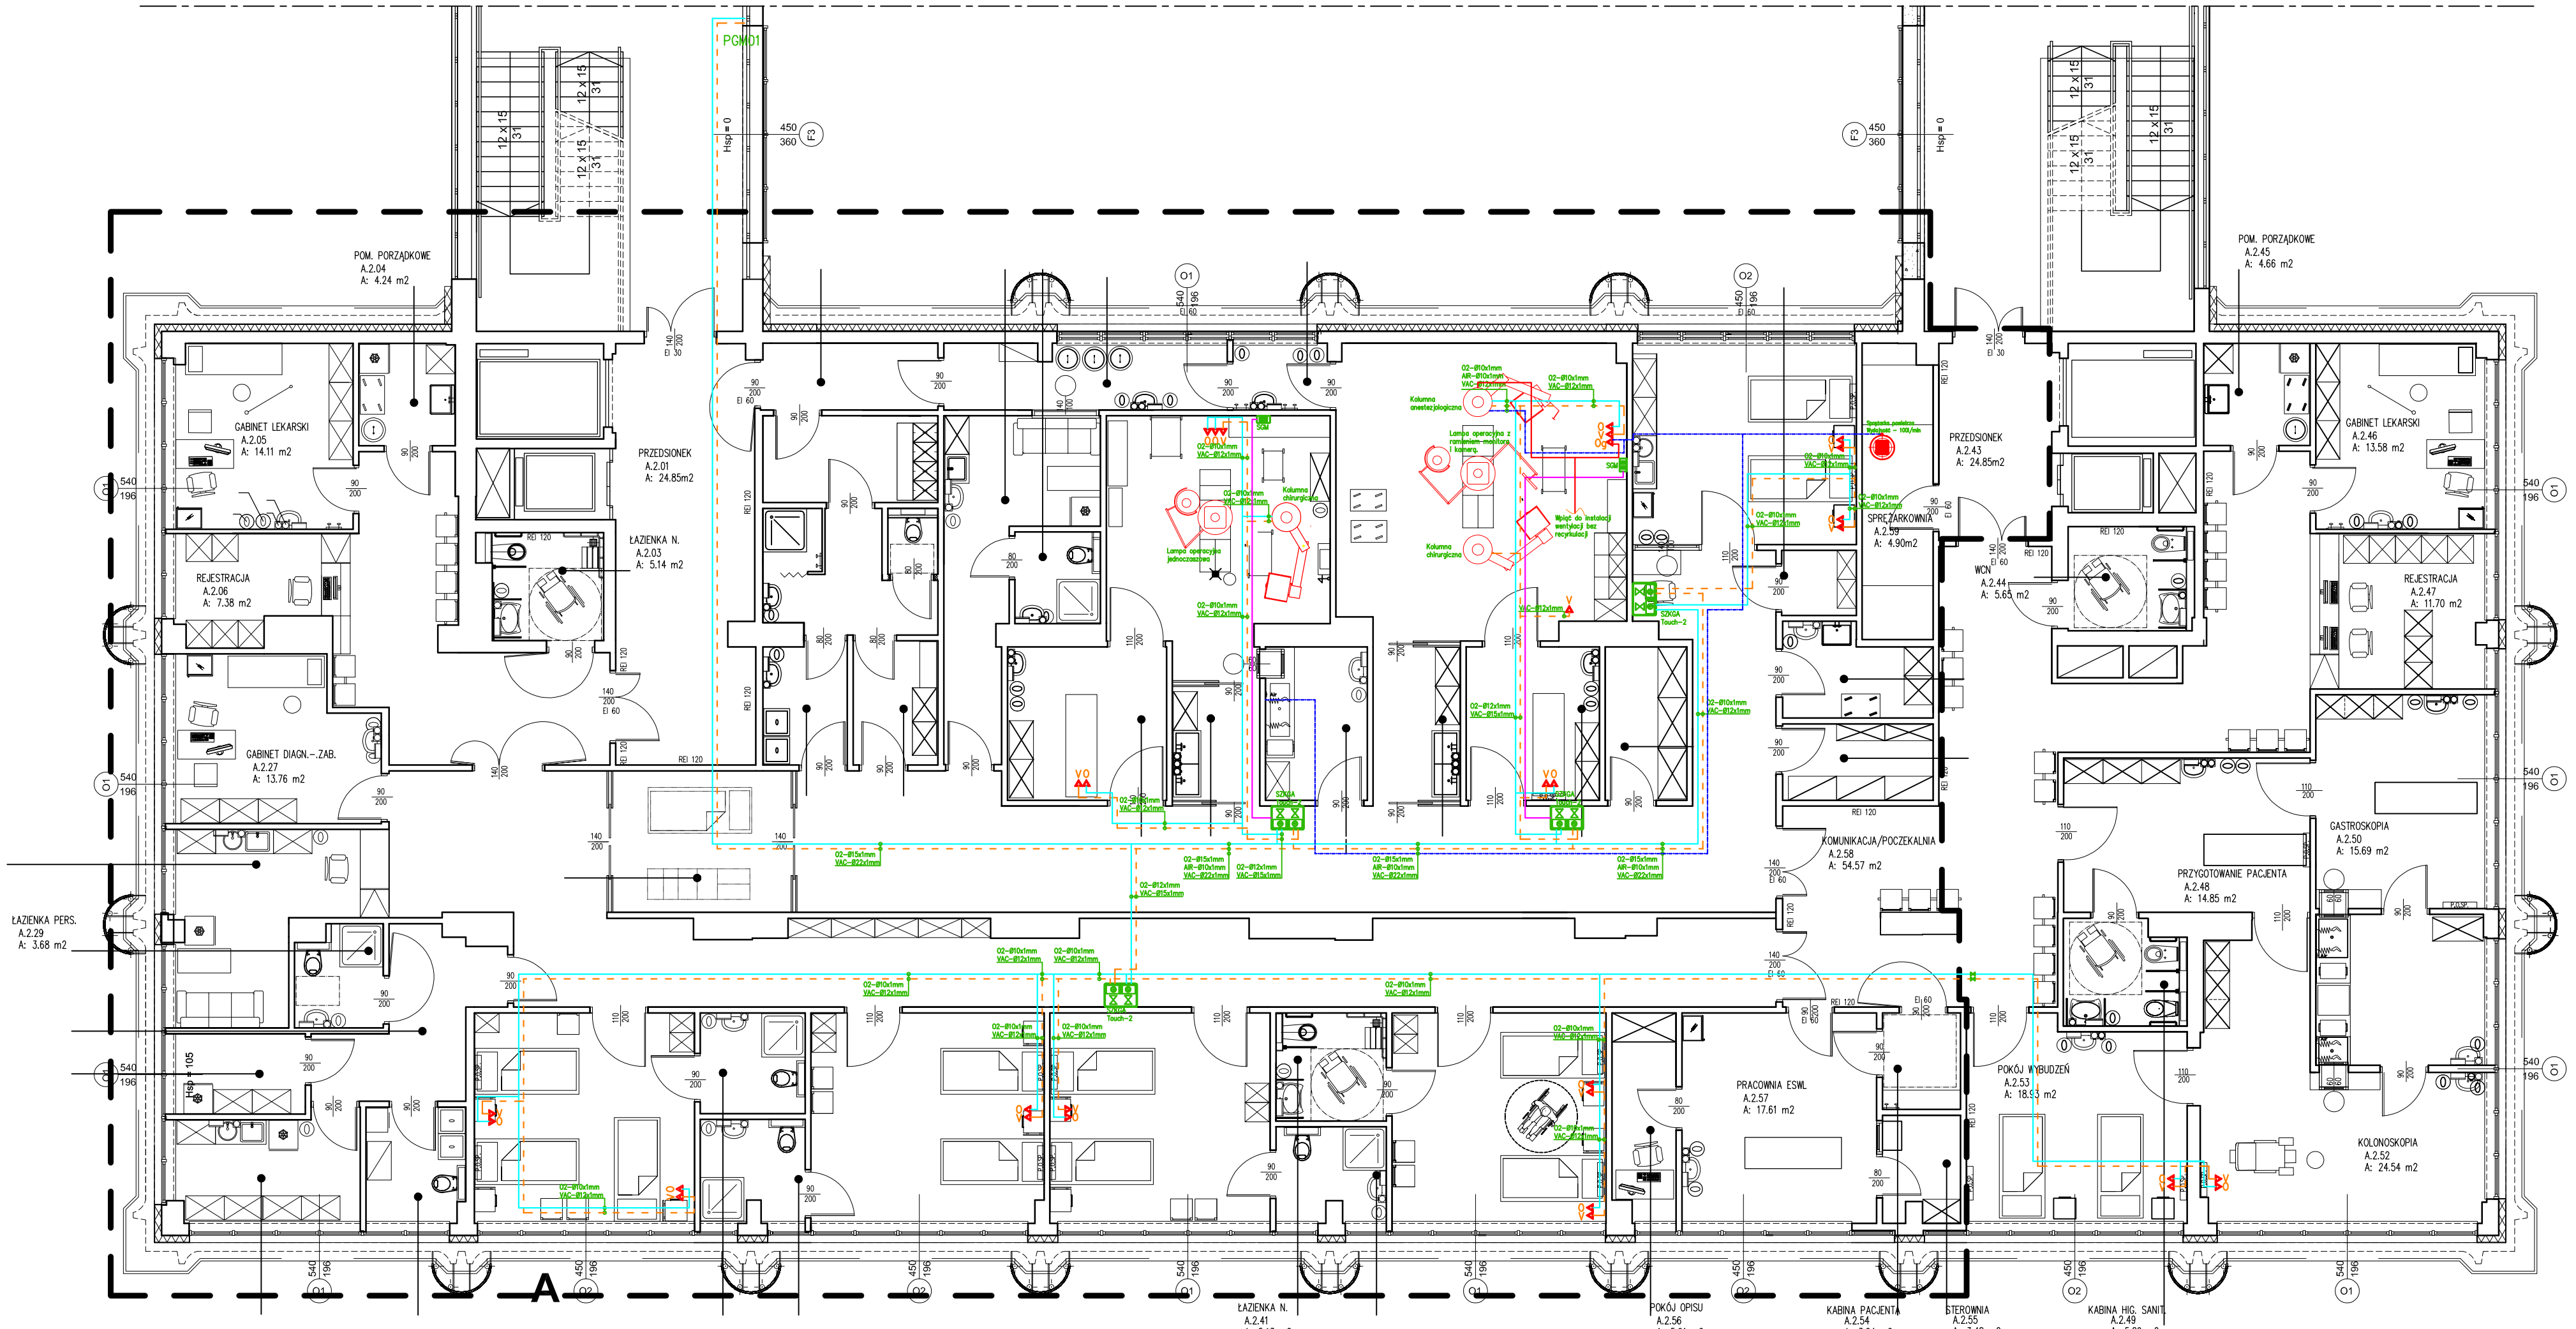

LEGENDA:

- Instalacja tlenu medycznego
- Instalacja próżni medycznej
- Instalacja sprężonego powietrza
- Przewód sygnalizacyjny
- Rurociąg wyrzutowy z odciągu gazów poanestetycznych wykonać – fi 22mm
- Strefowy zespół kontroli gazów medycznych
- Sygnalizator stanu gazów medycznych
- Punkty poboru gazów medycznych

część c
część b
PIĘTO
część a

UL. NAŁĘCZOWSKA 30, 20-701 LUBLIN TEL. +2 209 36 15
ADRES PRACOWNI: UL. WRÓBLEWSKIEGO 16/18, 93-578 ŁÓDŹ

Nazwa inwestycji
PRZEBUDOWA I REMONT II PIĘTRA BUDYNKU "A" "POSUM"- SZPITAL JEDNODNIOWY

Inwestor
POZNAŃSKI OŚRODEK SPECJALISTYCZNYCH USŁUG MEDYCZNYCH
AL. SOLIDARNOŚCI 36,
61-696 POZNAŃ, WOJEWÓDZTWO WIELKOPOLSKIE

Adres budowy
POZNAŃSKI OŚRODEK SPECJALISTYCZNYCH USŁUG MEDYCZNYCH, AL. SOLIDARNOŚCI 36, 61-696 POZNAŃ, WOJEWÓDZTWO WIELKOPOLSKIE

Branża
Gazy medyczne

Stadium
PROJEKT POWYKONAWCZY

Data
1.2016r.

Rysunek
RZUT II PIĘTRA, KONDYGNACJA +2
GAZY MEDYCZNE

Skala
1:10

Projektował	Mirosław Piwotrowicz		Nr rysunku
Sprawdził	Andrzej Stańczyk		GM01