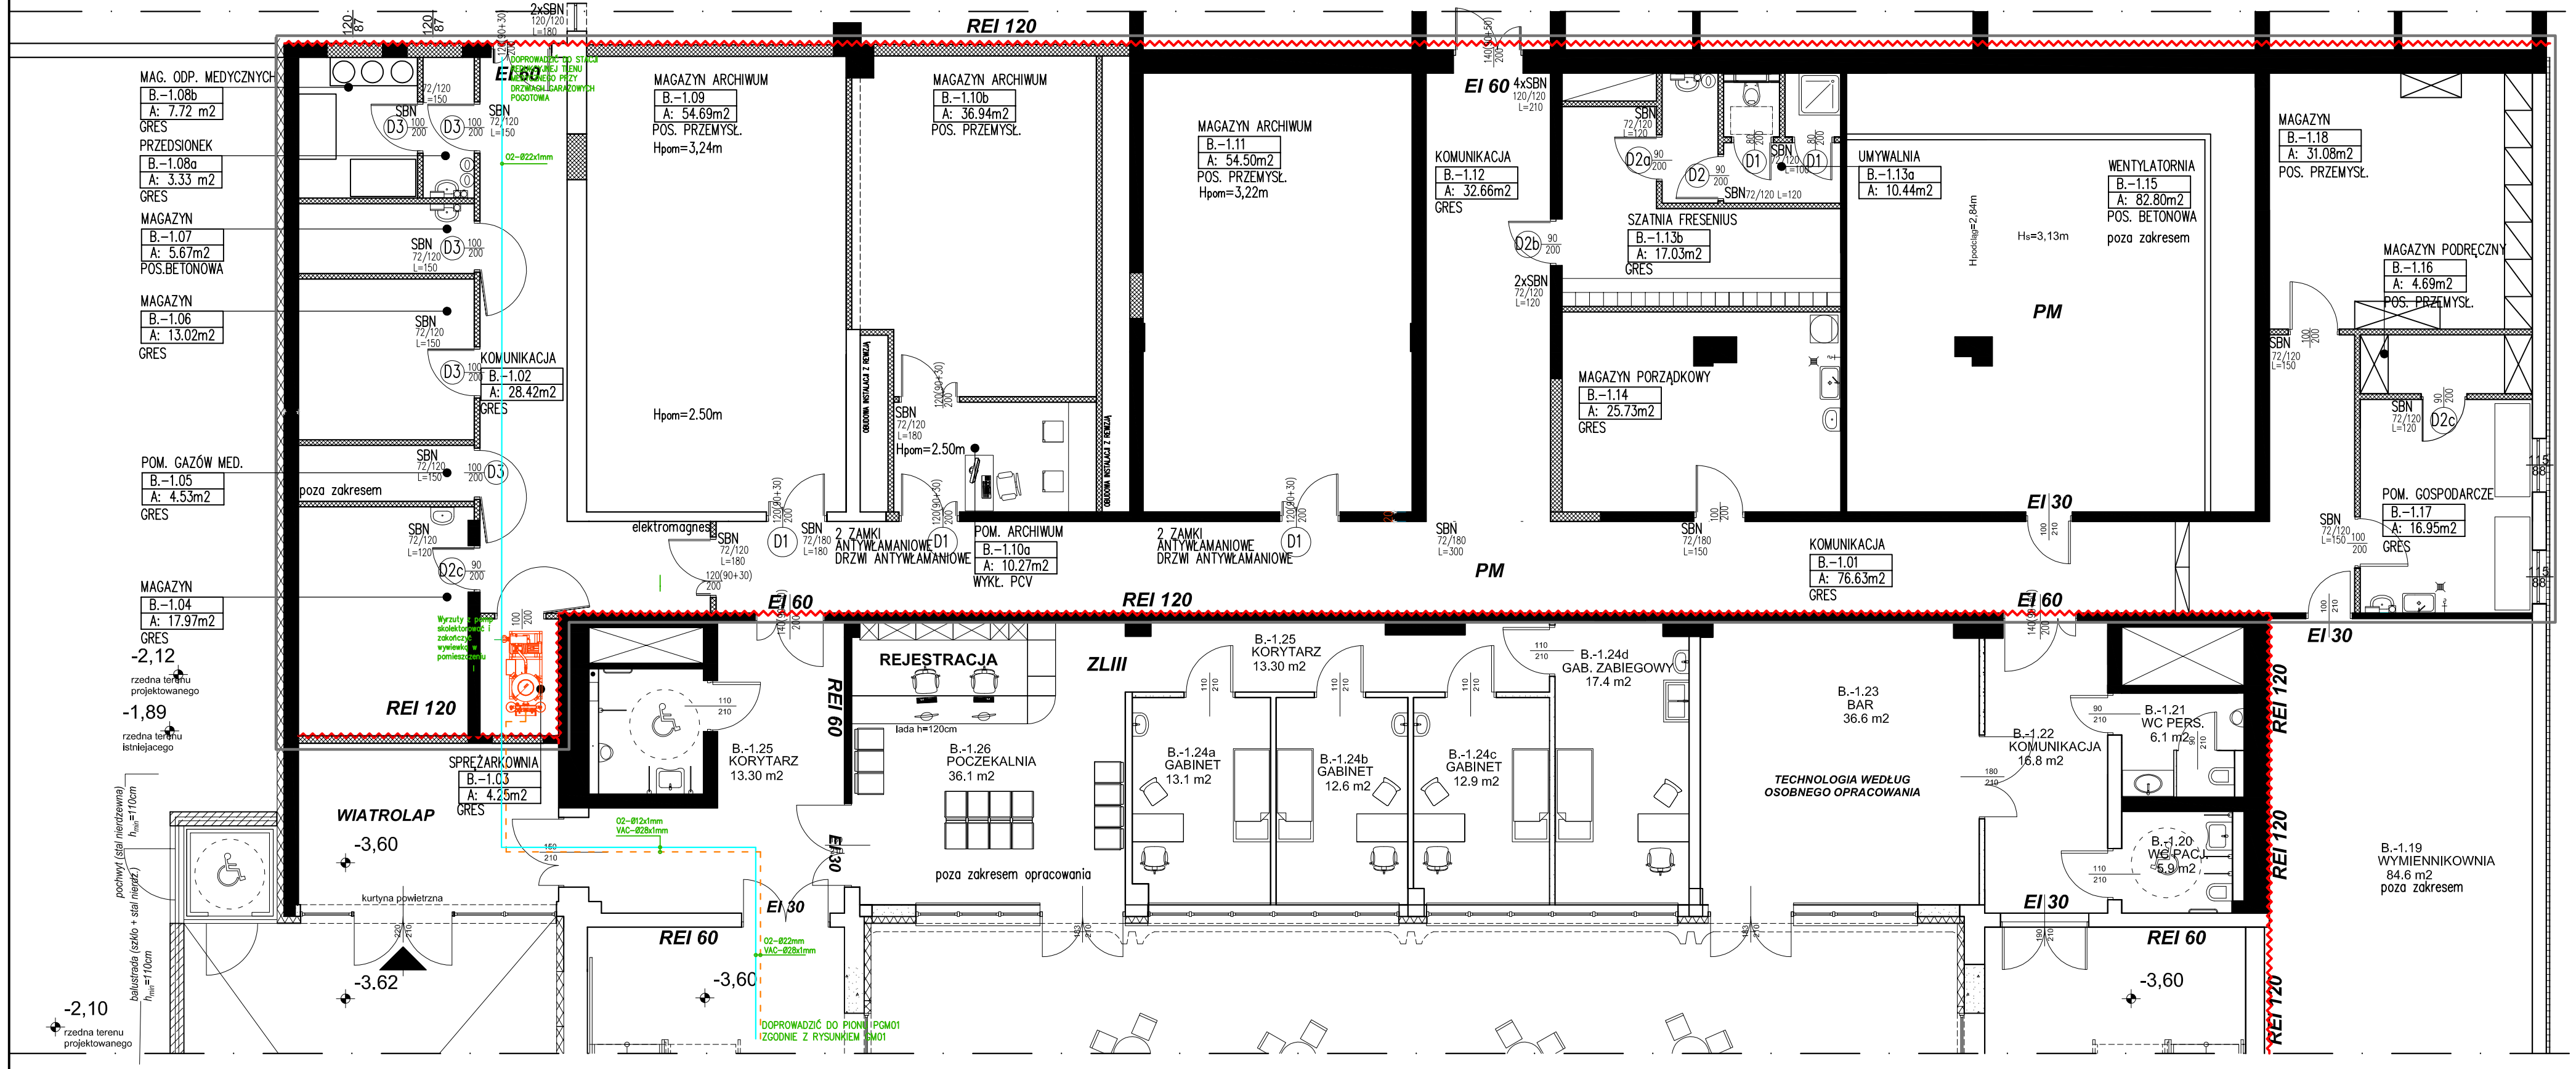

LEGENDA:

- Instalacja tlenu medycznego
- Instalacja próżni medycznej
- Instalacja sprężonego powietrza
- Przewód sygnalizacyjny
- Rurociąg wyrzutowy z odciągu gazów poanestetycznych wykonać – fi 22mm
- Strefowy zespół kontroli gazów medycznych
- Sygnalizator stanu gazów medycznych
- Punkty poboru gazów medycznych

części c
części B
części A

UL. NAŁĘCZOWSKA 30, 20-701 LUBLIN TEL. 42 209 36 15
ADRES PRACOWNI: UL. WRÓBLEWSKIEGO 16/18, 93-578 ŁÓDŹ

Nazwa inwestycji
PRZEBUDOWA I REMONT II PIĘTRA BUDYNKU "A" "POSUM"- SZPITAL JEDNODNIOWY

Inwestor
POZNAŃSKI OŚRODEK SPECJALISTYCZNYCH USŁUG MEDYCZNYCH
AL. SOLIDARNOŚCI 36,
61-696 POZNAŃ, WOJEWÓDZTWO WIELKOPOLSKIE

Adres Budowy
POZNAŃSKI OŚRODEK SPECJALISTYCZNYCH USŁUG MEDYCZNYCH - AL. SOLIDARNOŚCI 36, 61-696 POZNAŃ, WOJEWÓDZTWO WIELKOPOLSKIE

Branża: Gazy medyczne

Stadium: PROJEKT POWYKONAWCZY

Data: 11.2016r.

Rysunek: RZUT PRZYZIEMIA GAZY MEDYCZNE

Skala: 1:10

Projektował	Mirosław Pawstrzewicz		Nr rysunku
Sprawdził	Andrzej Stańczuk		GM02